
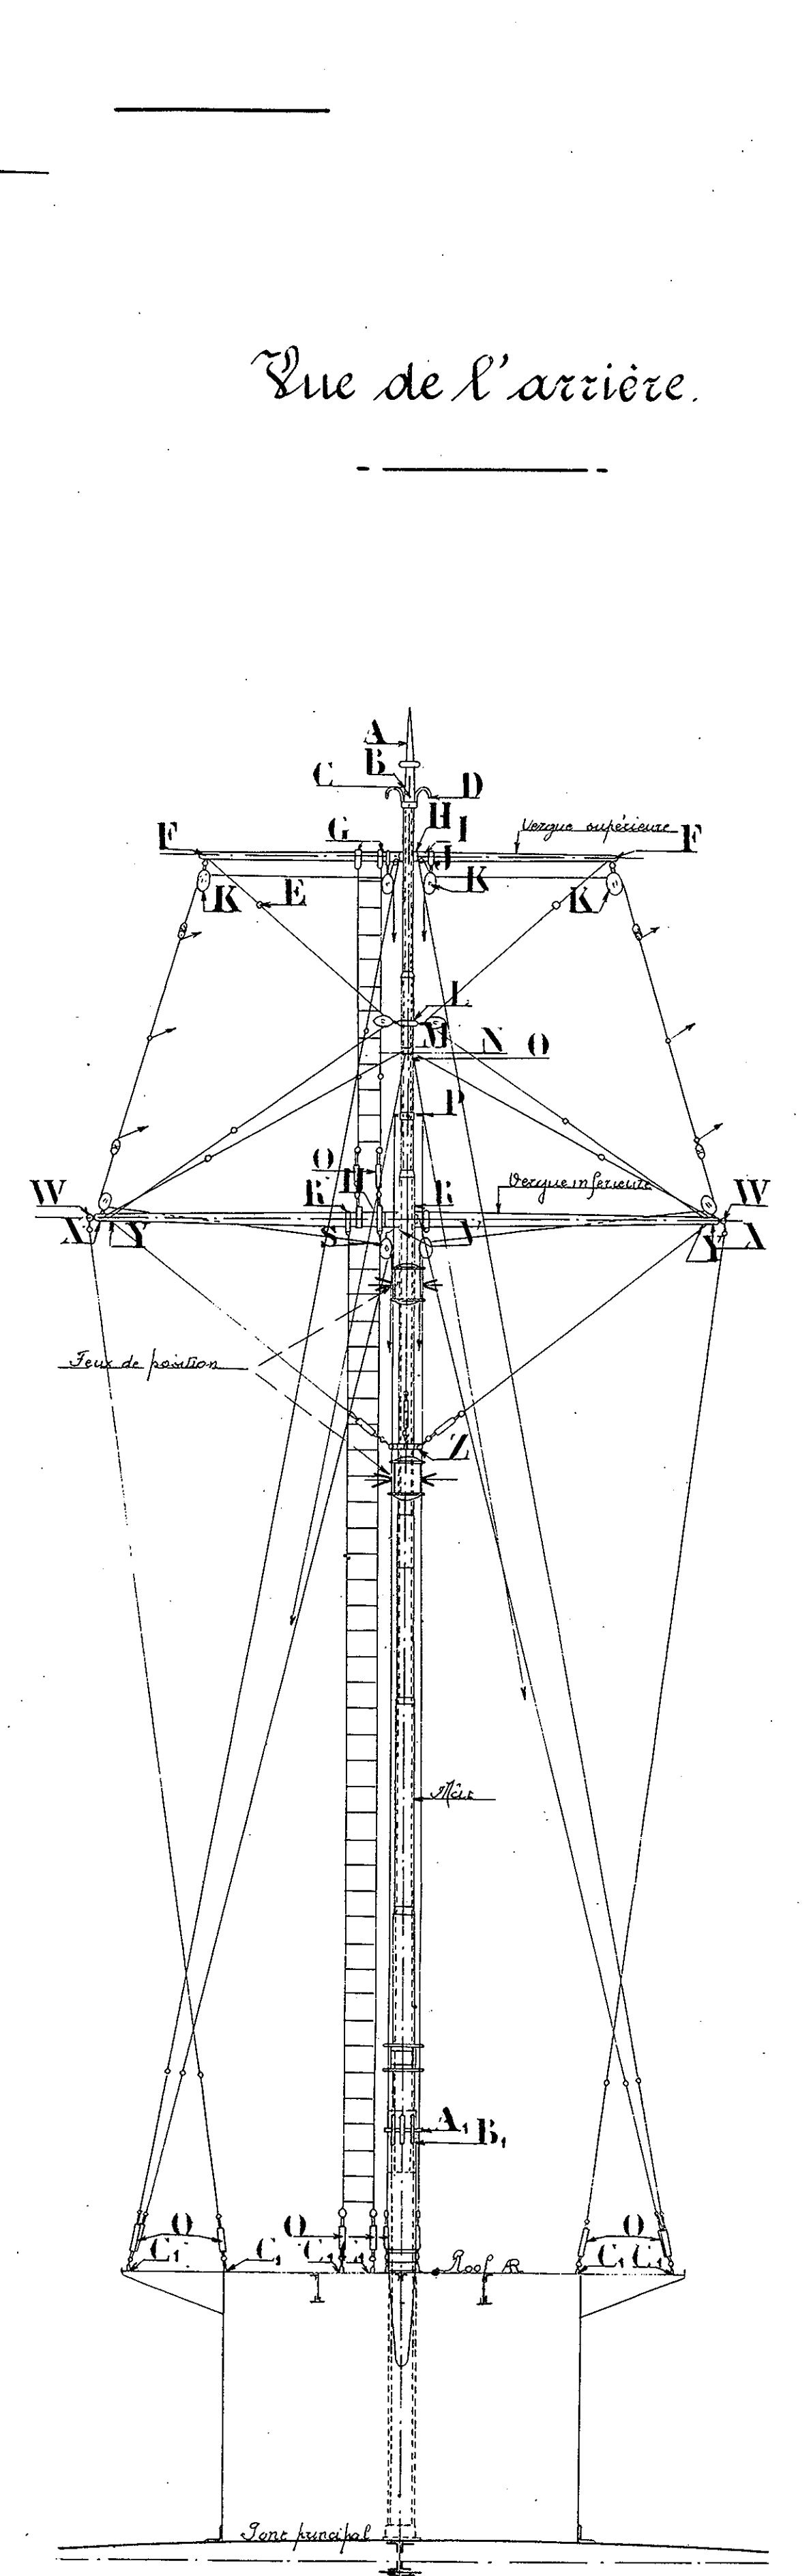
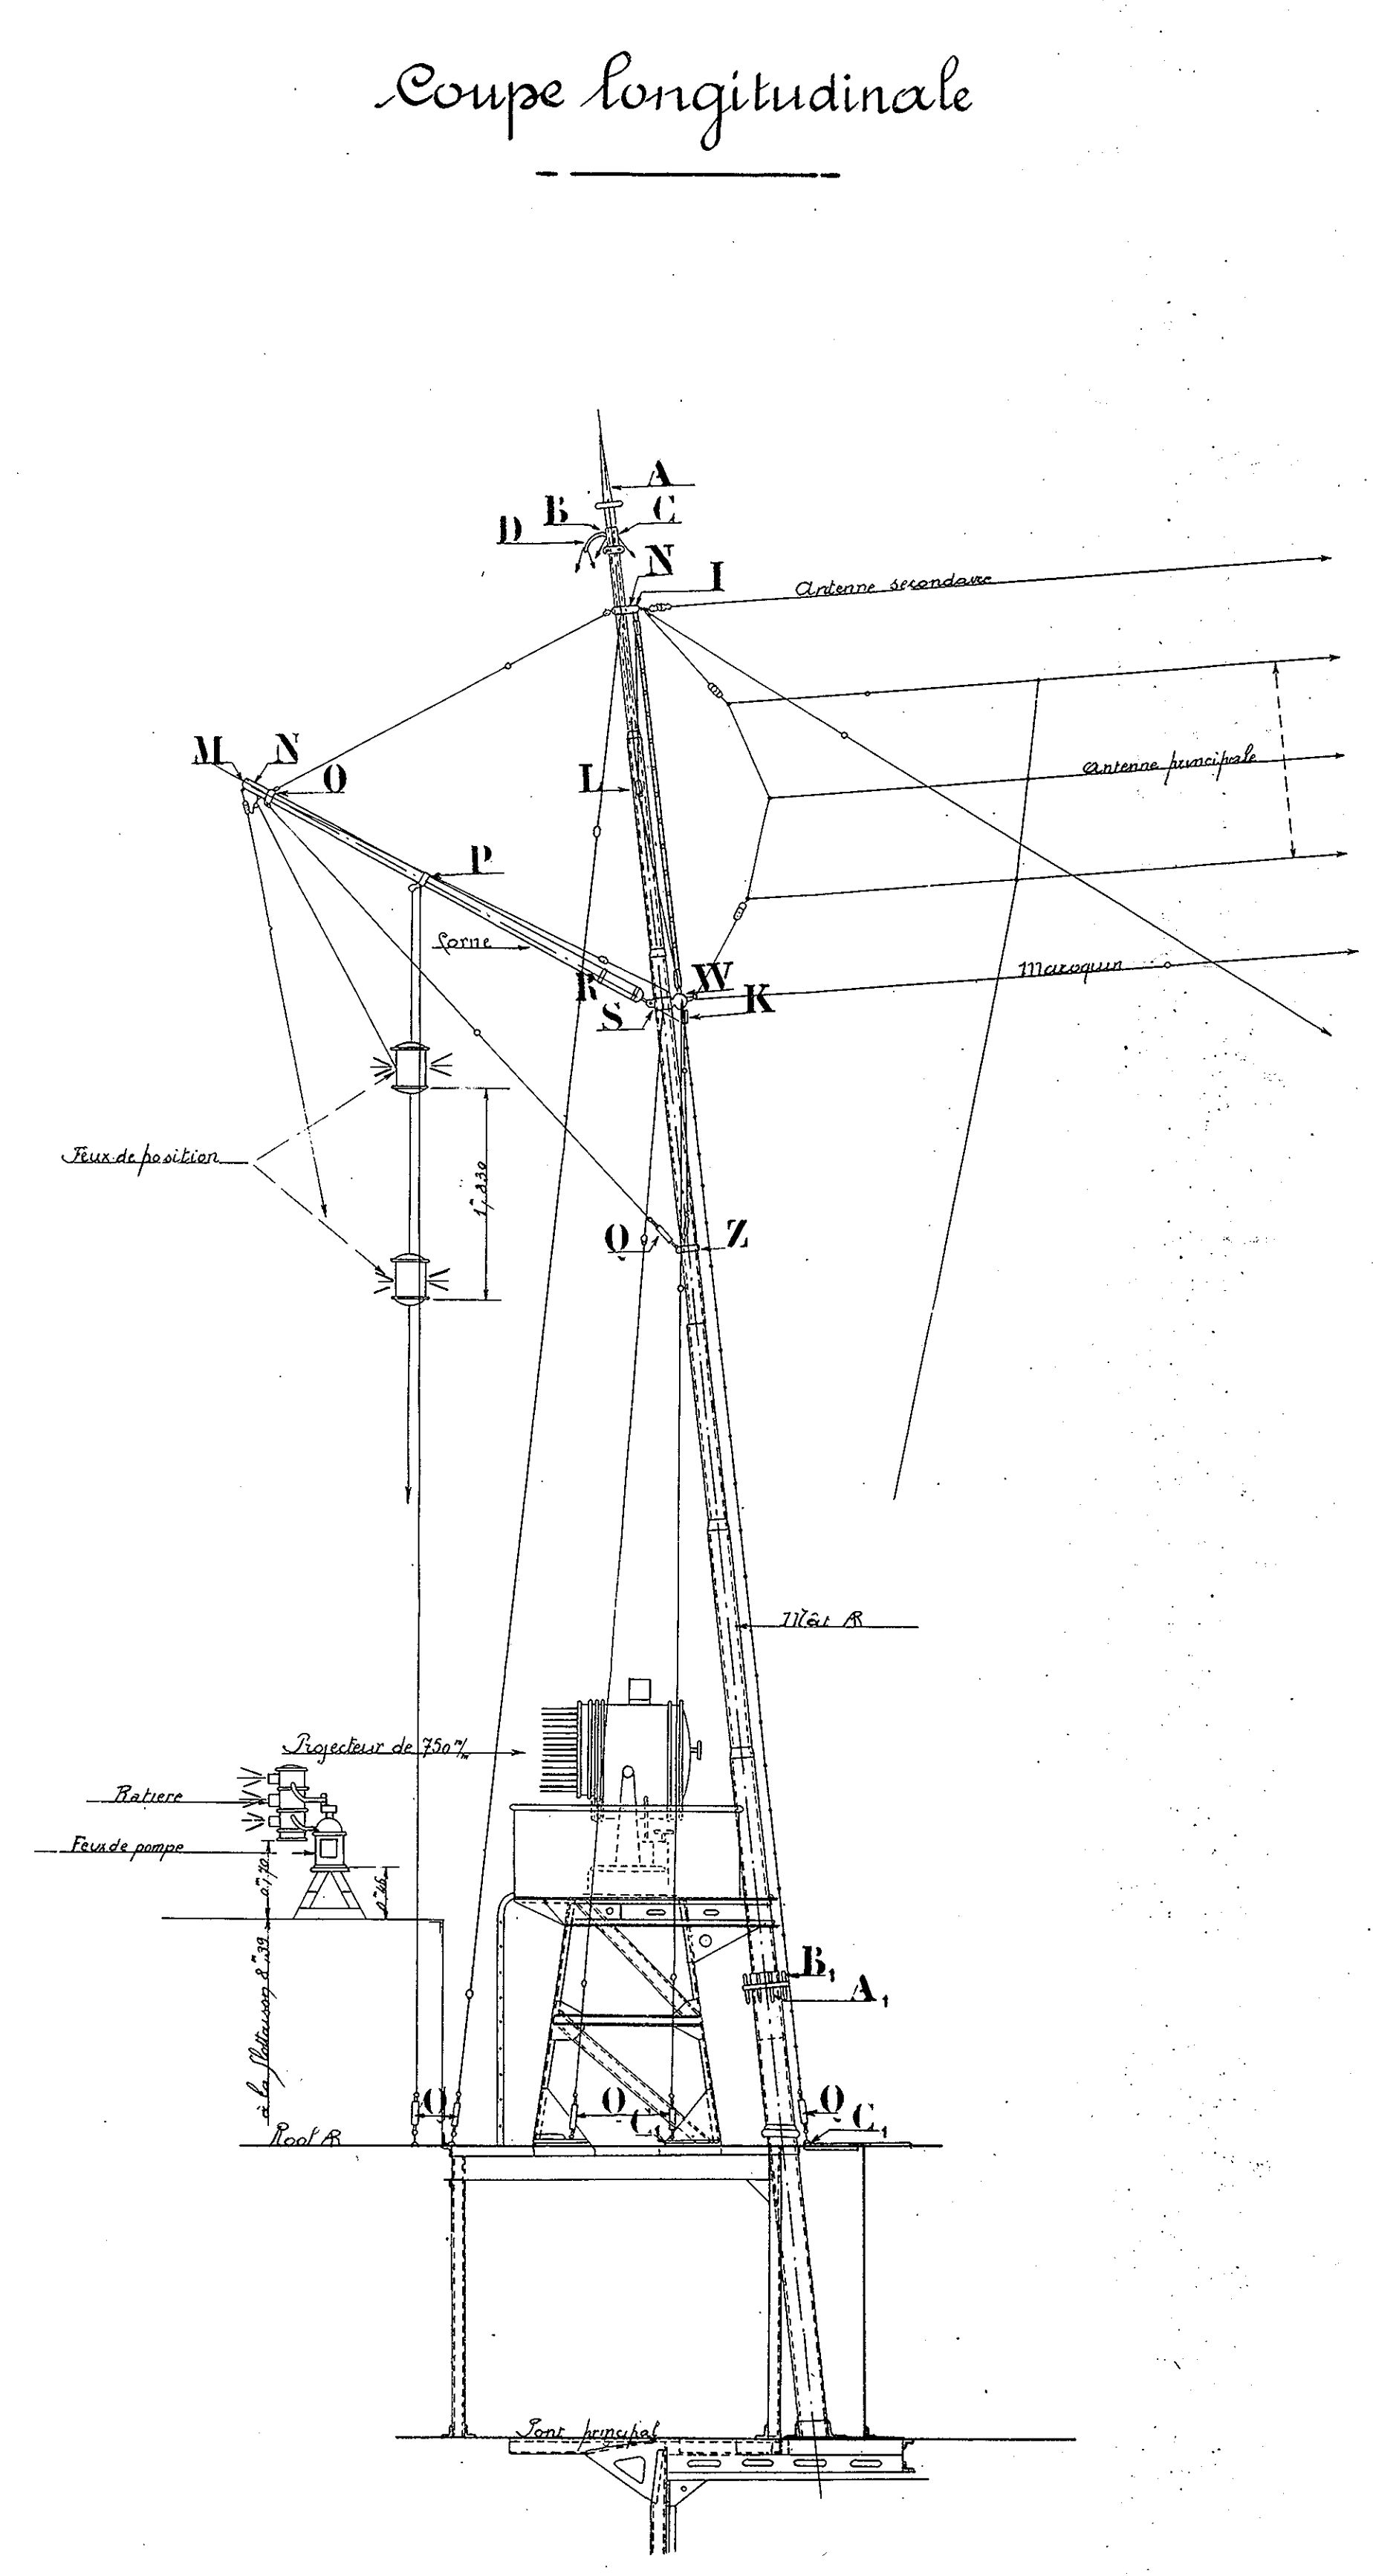


MARINE NATIONALE
CONTRE-TORPILLEUR
DE 2480 T^x

ALBATROS
Installation de la mâture et
des feux de navigation du
bâtiment
Conforme à l'exécution

Nantes, le 21 octobre 1931
L'Ingénieur en Chef
Chapuis
Certifié conforme à l'exécution.
Nantes, le 5 Avril 1932
L'Ingénieur en Chef de la Marine
Chef du Service de l'Armement
Ching

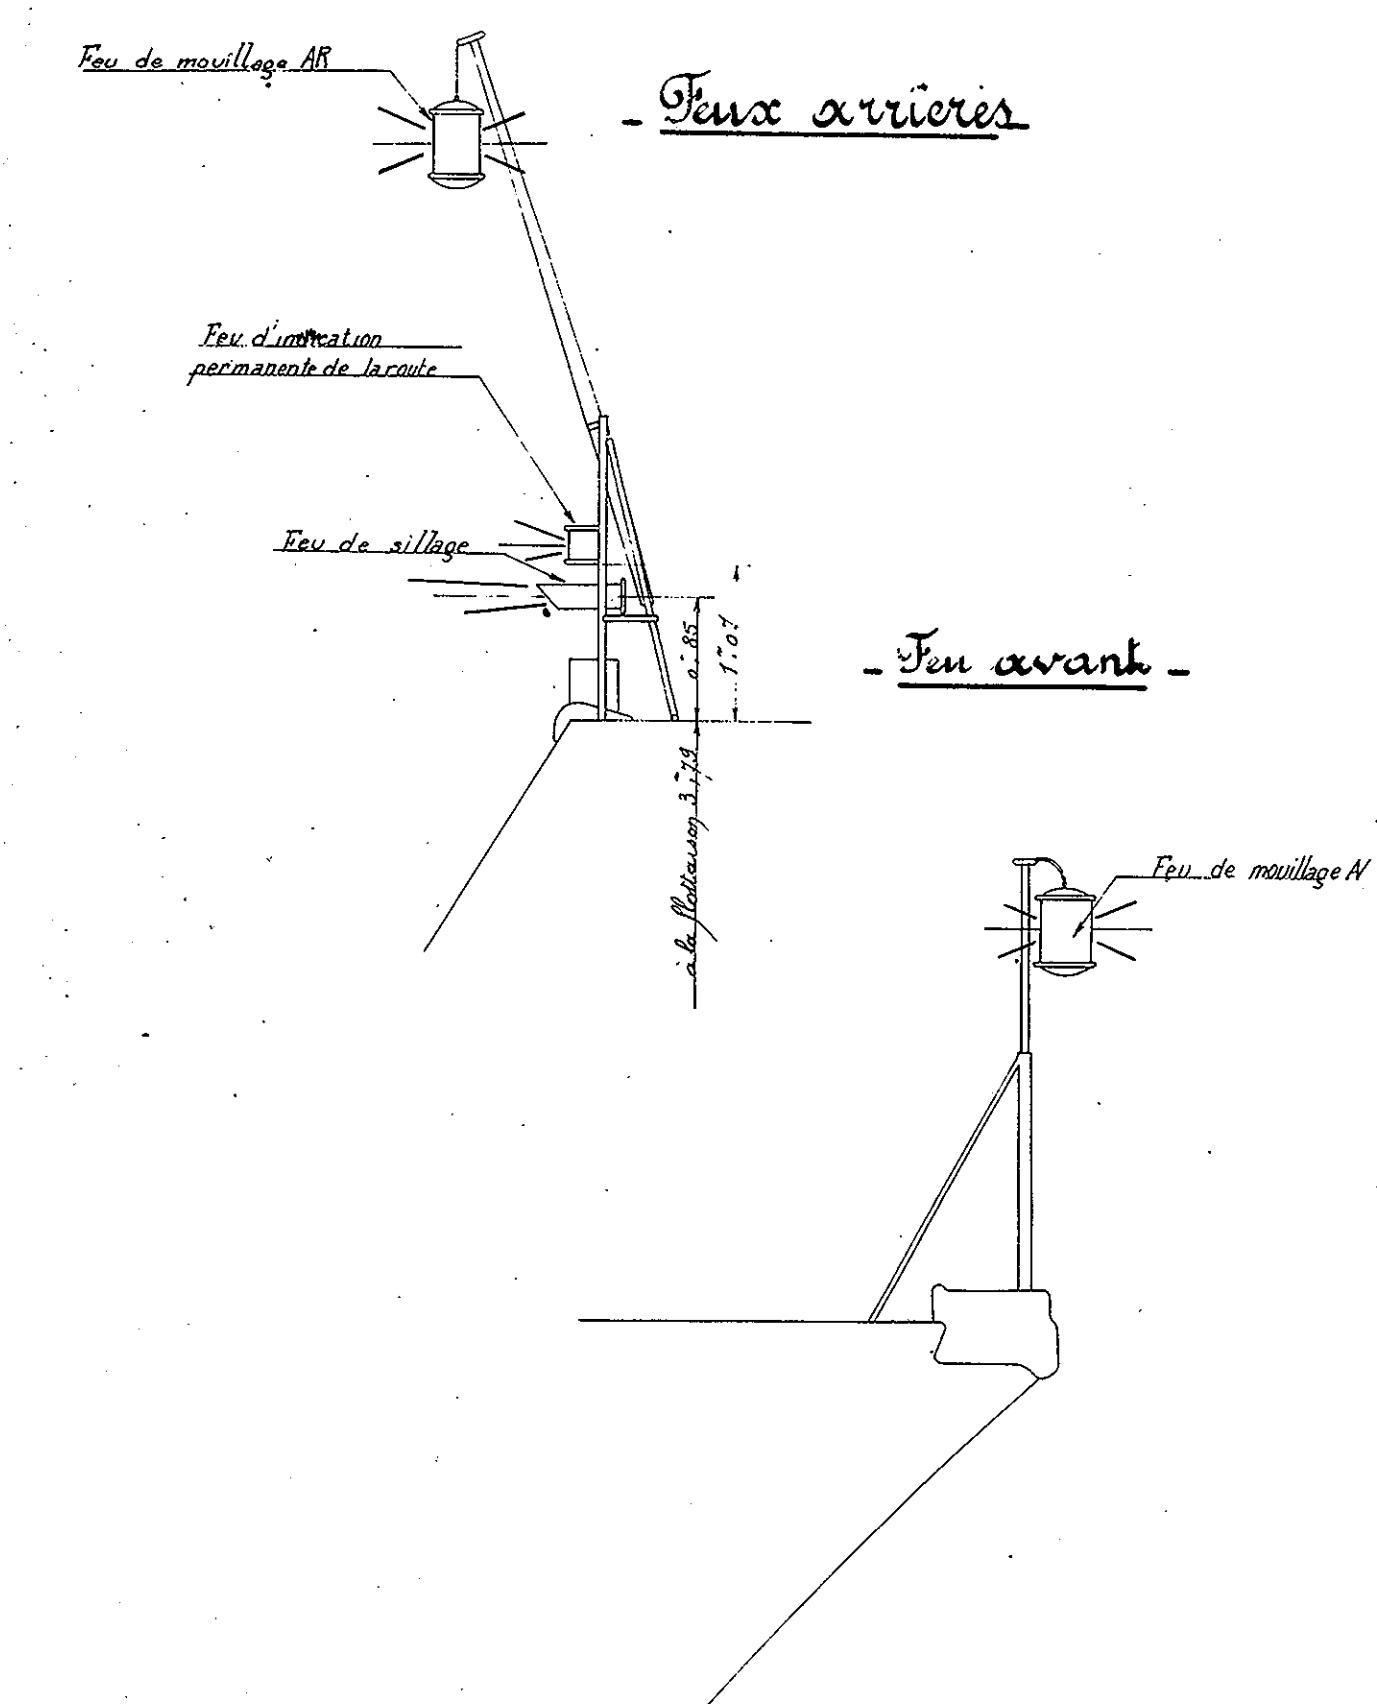

Légende pour le mât R

Let.	Num.	Désignation des pièces

